NUMBER C-5917630

3rd ANGLE PROJECTION

METRIC

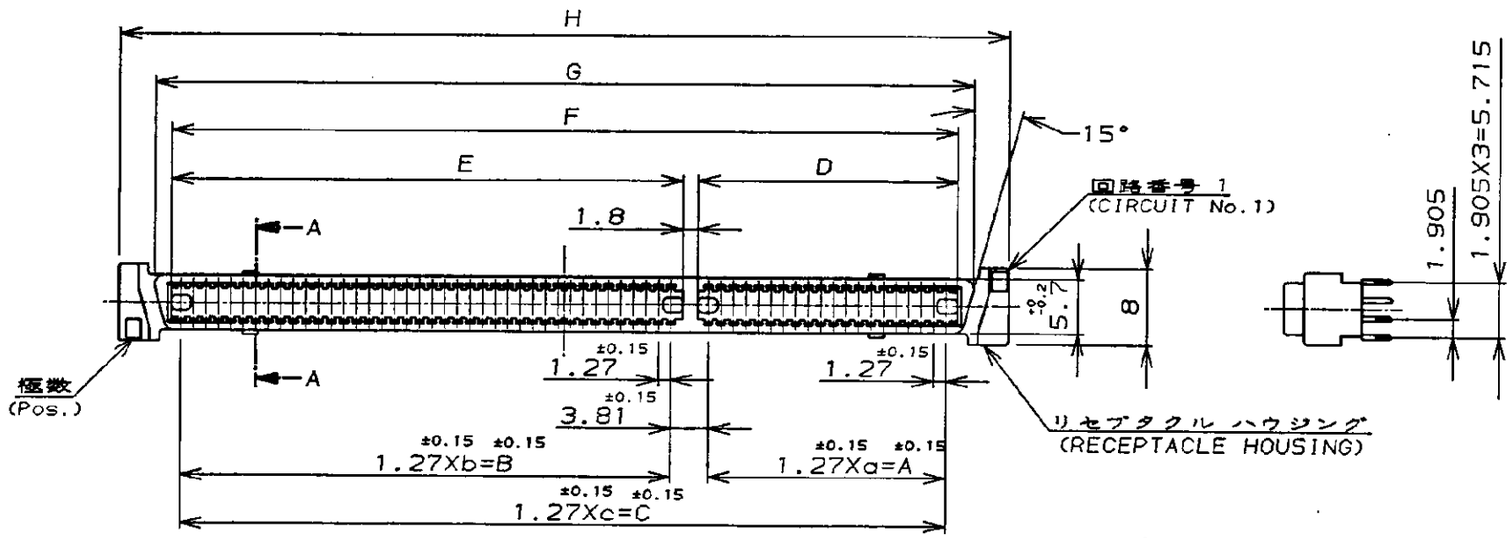

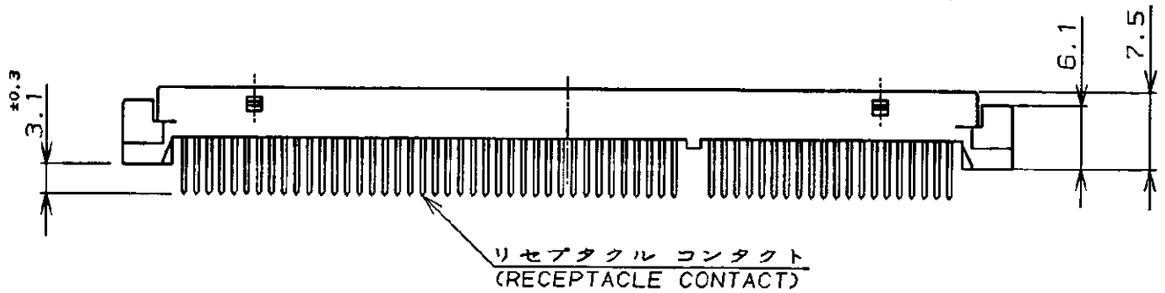

NOTE:

1. MATERIAL:HOUSING;THERMOPLASTICS (UL 94V-0) BLACK
   CONTACT:COPPER ALLOY
2. FINISH:CONTACT:Au AT CONTACT AREA
   TIN AT TINE, OVER Ni
3. THESE PRODUCTS WERE COATED BY ANTI-FLUX MIGRATION AGENT.
4. OBSOLETE

注記：

1. 材料：ハウジング；熱可塑性樹脂 (UL 94V-0) 色：黒
   コンタクト：銅合金
2. 表面仕上げ；
   コンタクト：全面ニッケル下地めっき
   接触部金めっき、脚部すずめっき
3. 本製品はフラックス上がり防止処理済み

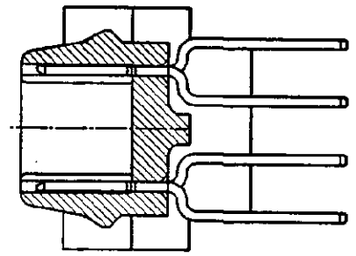

SECT "A"-"A"

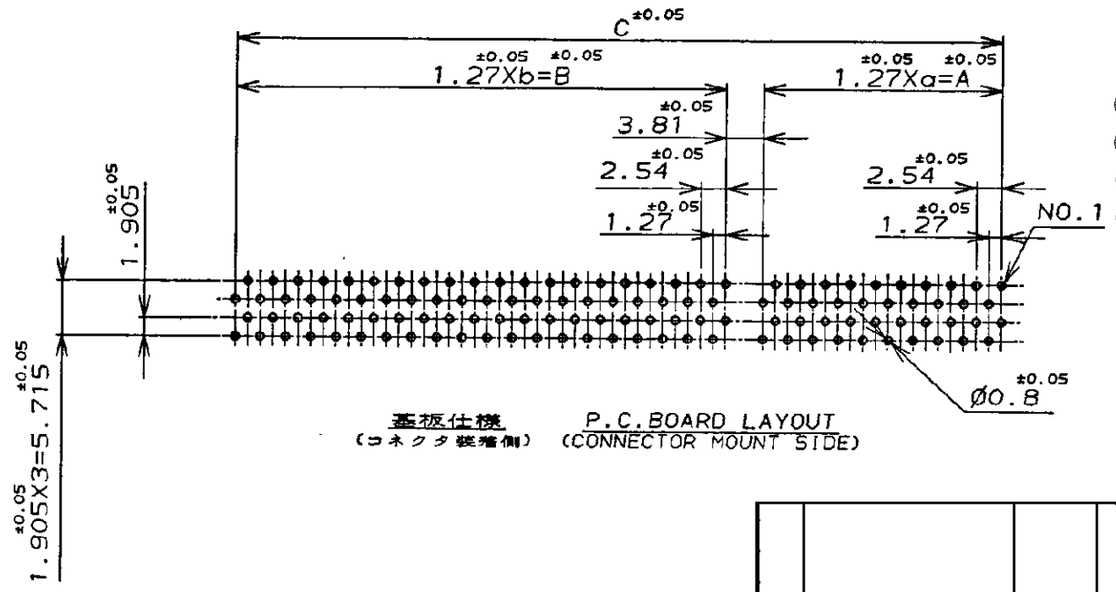

	COLD PLATING	Pos.	a	A	b	B	c	C	D	E	F	G	H	P/N
Ⓐ4	0.76μm	~~120~~	~~19~~	~~24.13~~	~~39~~	~~49.53~~	~~//~~	~~77.47~~	~~26.13~~	~~51.53~~	~~79.47~~	~~82.56~~	~~90.05~~	~~2~~	~~5~~
Ⓐ4		~~100~~	~~//~~	~~//~~	~~//~~	~~//~~	~~49~~	~~62.23~~	~~//~~	~~//~~	~~64.23~~	~~67.32~~	~~74.85~~	~~2~~	~~4~~
Ⓐ4		~~180~~	~~39~~	~~49.53~~	~~49~~	~~62.23~~	~~//~~	~~115.57~~	~~51.53~~	~~64.23~~	~~117.57~~	~~120.66~~	~~128.19~~		~~8~~
Ⓐ4		~~160~~	~~29~~	~~36.83~~	~~49~~	~~62.23~~	~~//~~	~~102.87~~	~~38.83~~	~~64.23~~	~~104.87~~	~~107.96~~	~~115.49~~		~~7~~
	0.3μm	140	29	36.83	39	49.53	//	90.17	38.83	51.53	92.17	95.26	102.79		-6
		120	19	24.13	39	49.53	//	77.47	26.13	51.53	79.47	82.56	90.09		-5
		100	//	//	//	//	49	62.23	//	//	64.23	67.32	74.85		-4
		80	//	//	//	//	39	49.53	//	//	51.53	54.62	62.15		-3
		60	//	//	//	//	29	36.83	//	//	38.83	41.92	49.45		-2
		40	//	//	//	//	19	24.13	//	//	26.13	29.22	36.75	5917630-1	

鉛フリー
LEAD FREE

LTR	DESCRIPTION	DATE	DWN	APVD
A	REVISED PER ECR-12-013341	28MAR2013	K.M	E.T
O	RELEASED (FJB0-0582-04)	09JUN04	T.K	I.E

PRINT DIST

DIMENSIONS IN MILLIMETERS. DO NOT SCALE PRINT

AMP-J REV.10/'83

TE Connectivity

WIRE RANGE mm² (AWG -) / INSULATION DIA mmø	NAME: AMP FH CONNECTOR RECEPTACLE (VERTICAL) FOR 10mm STAKING
MATERIAL ⚠1 / FINISH ⚠2	GENERAL TOLERANCE: 0<=<10 ; ±0.2; 10<=<30 ; ±0.25; 30<=<100 ; ±0.3; ANGLES ; ±3°
DE. T.KAWAMAE 09JUN04	SIZE B J; NUMBER C-5917630
CHK. I.ENOMOTO 09JUN04 / APP I.ENOMOTO 09JUN04	SCALE NTS; REV. A; SHEET 1 OF 1

CUSTOMER DRAWING